MAPA SYT – WYS. do celów projektowych

SKALA 1: 500

ARKUSZ Nr 13

Województwo: lubuskie
Powiat: świebodziński,
Gmina: Szczaniec,
Obręb : Szczaniec
KERG: 1023–11/07,
DZ: 1436/2007.

Nie wyklucza się istnienia w terenie sieci uzbrojenia podziemnego nie zgłoszonego do inwentaryzacji powykonawczej.

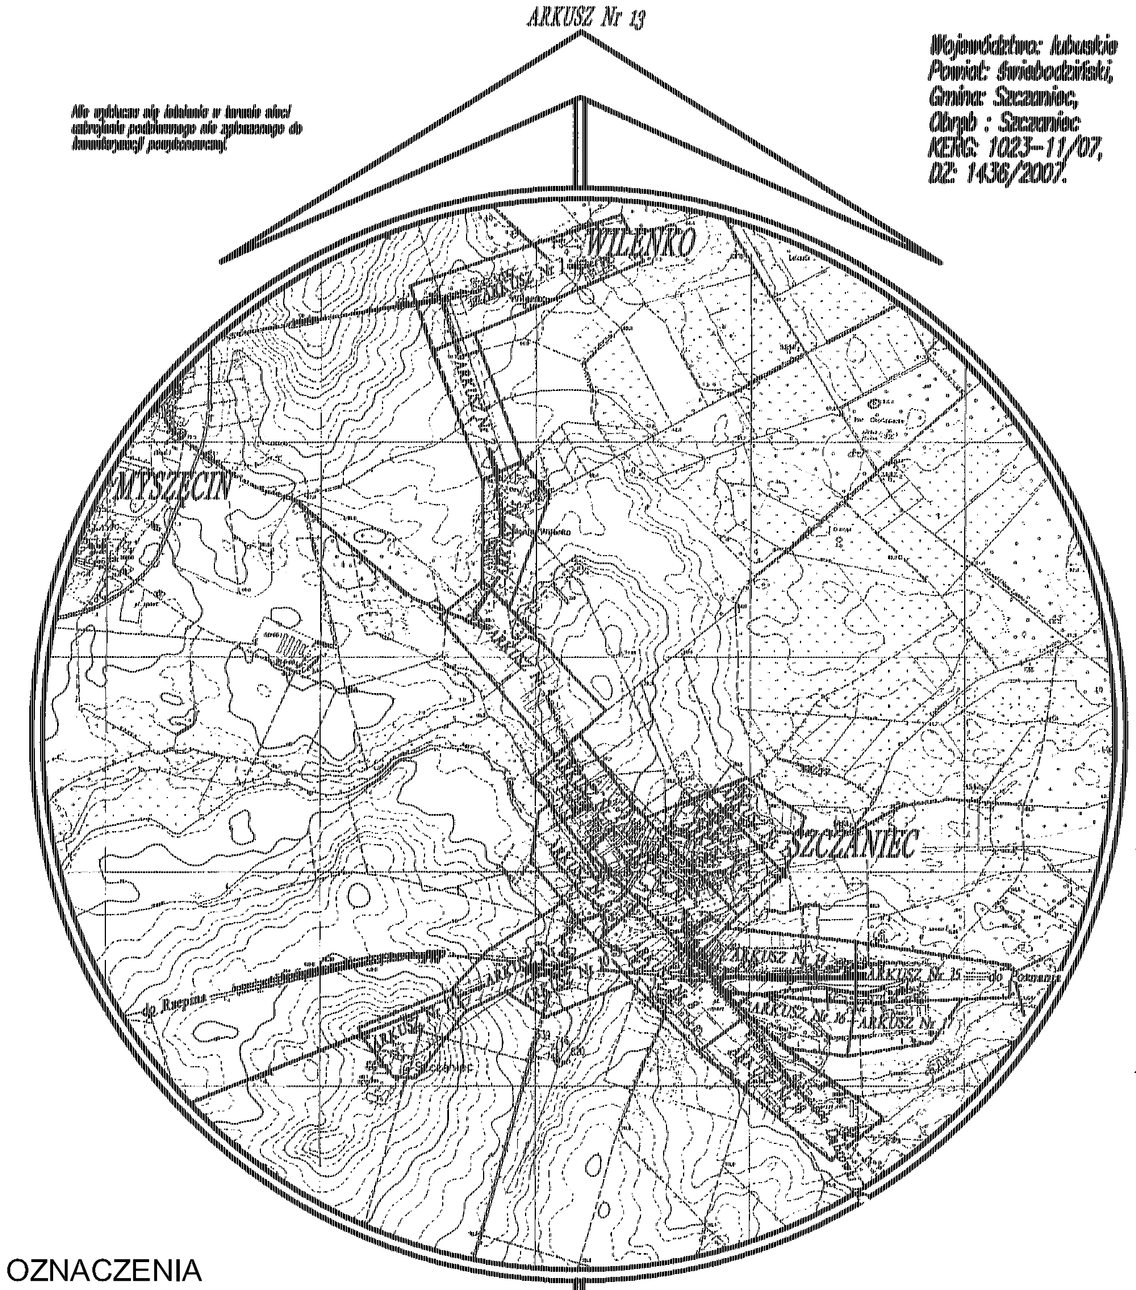

Granice działek, użytków , obraz syt-wys oraz sieć uzbrojenia podziemnego wniesiono w wyniku kalibracji zeskanowanych map będących w zasobie PODGiK w Świebodzinie.

SZKIC ORIENTACJI
SKALA 1 : 20 000

Opracowano na podstawie map syt-wys będących w zasobie PODGiK w Świebodzinie.
Arkusz mapy nr: 421423: 0332, 0334, 0341, 0343.
Pomiaru uzupełniającego dokonał geodeta uprawniony inż. Jan Chłopowiec w sierpniu 2007 r.

GEODETA UPRAWNIONY
inż. Jan Chłopowiec
upr. MGPiB nr 5687

USŁUGI GEO-KART
Jan Chłopowiec
Os. Kopernika 95, 66-200 Świebodzin
☎(068) 38 282 19
NIP 927-102-33-77; Regon 970068185

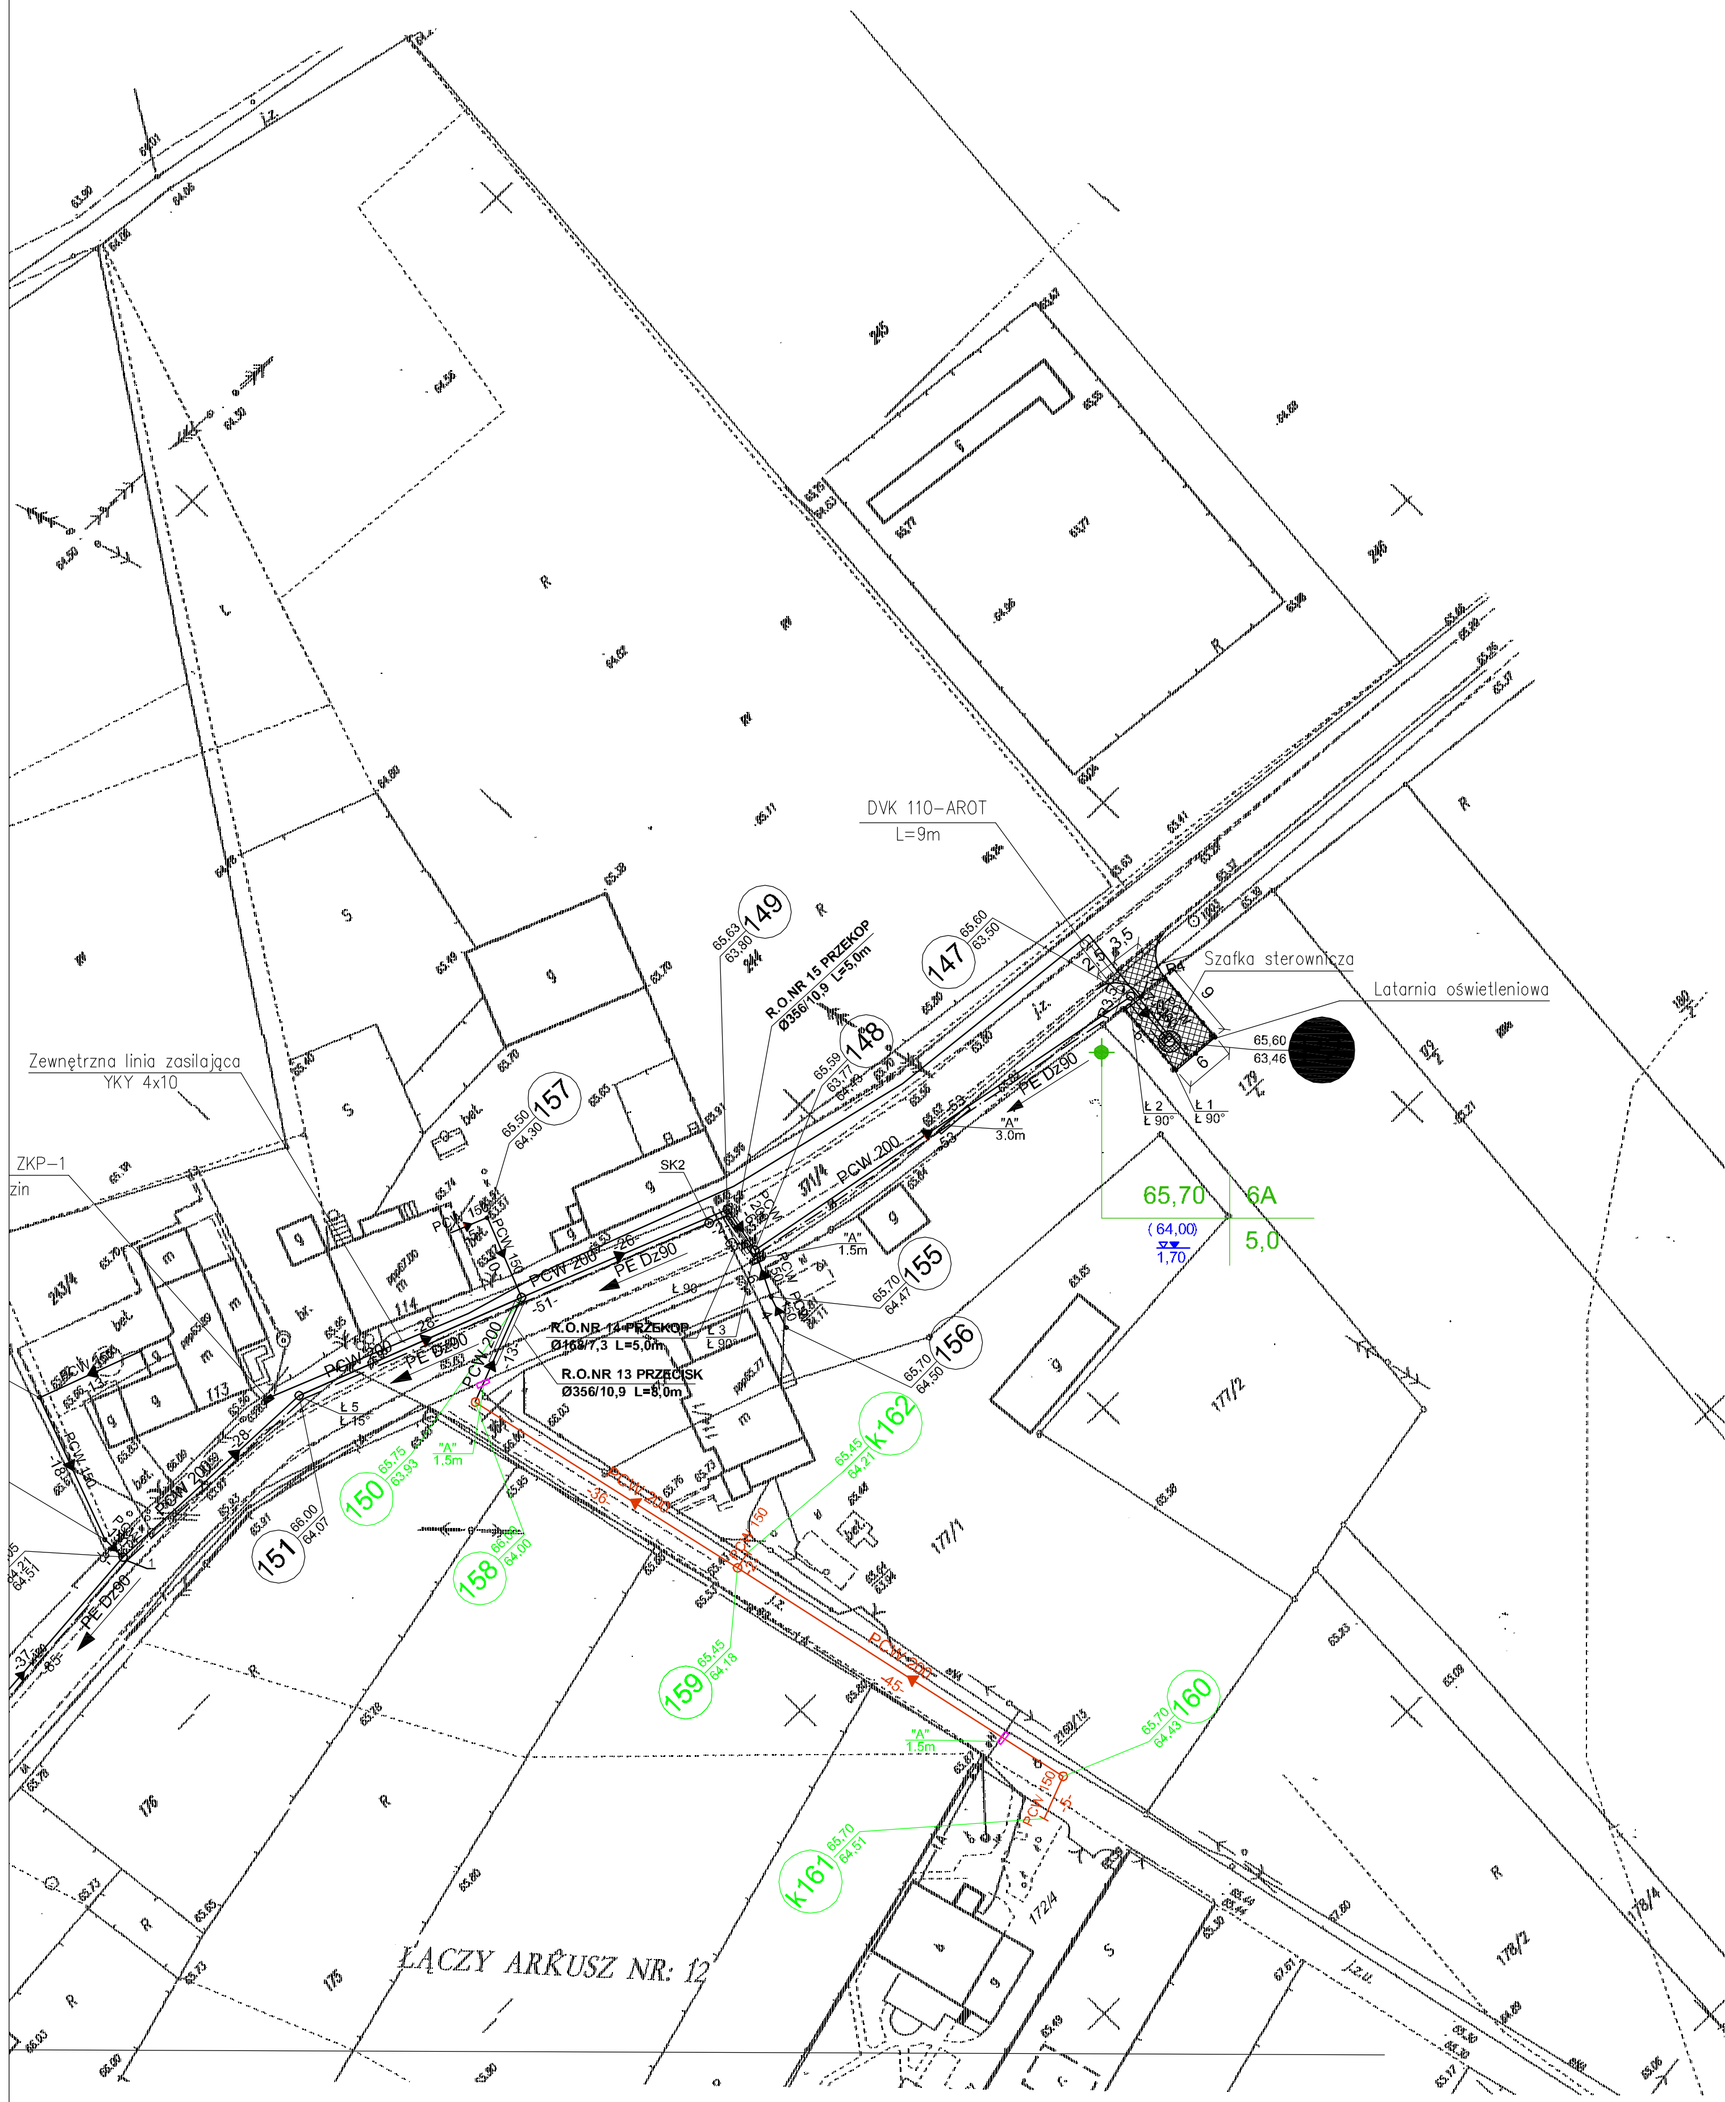

OZNACZENIA

PCW	-KANAŁ SANITARNY GRAWITACYJNY	-PROJEKTOWANY
PE D..	-RUROCIĄG TŁOCZNY	-PROJEKTOWANY
	-PRZEJŚCIE W RURZE OCHRONNEJ	-PROJEKTOWANE
P	-PRZEPOMPOWNIA ŚCIEKÓW	-PROJEKTOWANA
LPT	-LOKALNY PUNKT TŁOCZNY	-PROJEKTOWANY
"A"	-RURA OCHRONNA "AROT"	-PROJEKTOWANA
KP	-KOMORA POŁĄCZENIOWA	-PROJEKTOWANA
6	-STUDZIENKA REWIZYJNA	-PROJEKTOWANA
SK1	-STUDZIENKA KONTROLNA	-PROJEKTOWANA
ZON	-ZAWÓR ODPOWIETRZAJĄCO-NAPOWIETRZAJĄCY	-PROJEKTOWANY

WYKONANE SONDY GEOTECHNICZNE

Rzędna terenu (m.n.p.m)	nr sondy geotech.	175,20	S-4
głęb. lustra wody (rzędna m.n.p.m)	głębokość (mpg	2,8-3,0 mokry (172,40	3,0

ARCHIWALNE SONDY GEOTECHNICZNE

Rzędna terenu (m.n.p.m)	nr sondy geotech.	150,70	S-4A/1
głęb. lustra wody (rzędna m.n.p.m)	głębokość (mpg	2,8-3,0 mokry (172,40	3,0

Z up. STAROSTY
Edward [illegible]
Z-ca Naczelnika Wydziału
Geodezji, Kartografii i Katastru

Zgodnie z art. 18 ustawy z dnia 17.05.1989 r. - Prawo geodezyjne i kartograficzne (tj. Dz.U. 2000 r. Nr 100, poz. 1086, ze zm.) rozpowszechnianie, rozprowadzanie oraz udostępnianie w celu rozpowszechniania [illegible] niniejszej mapy, wymaga [illegible] Starosty Świebodzińskiego

STAROSTWO POWIATOWE w ŚWIEBODZINIE
Powiatowy Ośrodek Dokumentacji Geodezyjnej i Kartograficznej
W obszarze objętym tą mapą zasadniczą dokonano aktualizacji treści mapy zasadniczej. Dokumenty pomiaru uzupełniającego przyjęto do zasobu pozostawiono w dniu 06.09.2007
i zarejestrowano pod nr 2485
Świebodzin dnia 06.09.2007
Ewa Kłosiak INSPEKTOR
(data i czytelny podpis stwierdza dokonanie tych sprawdzeń)

P.O.D.G.i K.
w Świebodzinie
D.Z. .....
za zgodność z oryginałem
nr ew. .....
data..... podpis.

• PROJEKT •	ZAKŁAD PROJEKTOWO - USŁUGOWY w Zielonej Górze			
OBIEKT	"Kanalizacja sanitarna dla m. Szczaniec" Budowa kanalizacji sanitarnej na drogach gminnych- dz. nr 364, 1113/1, 1113/2 w m. Szczaniec			
ADRES	gm. Szczaniec woj. lubuskie			
NAZWA RYSUNKU	Projekt zagospodarowania terenu -sieć kanalizacji sanitarnej.			
STADIUM	PBW	BRANŻA SANITARNA		SKALA 1:500
PROJEKTOWAŁ UPRAWNIENIA	tech. Sylwester STEFAN instalacyjno-inżynieryjne 91/75/ZG	2013-08		RYS. NR 2
SPRAWDZIŁ UPRAWNIENIA	mgr inż. Zenon SZLACHETKA instalacyjno-inżynieryjne 86/87/Zg	2013-08		EGZ. NR